



GEODEZYJNA INWENTARYZACJA POWYKONAWCZA

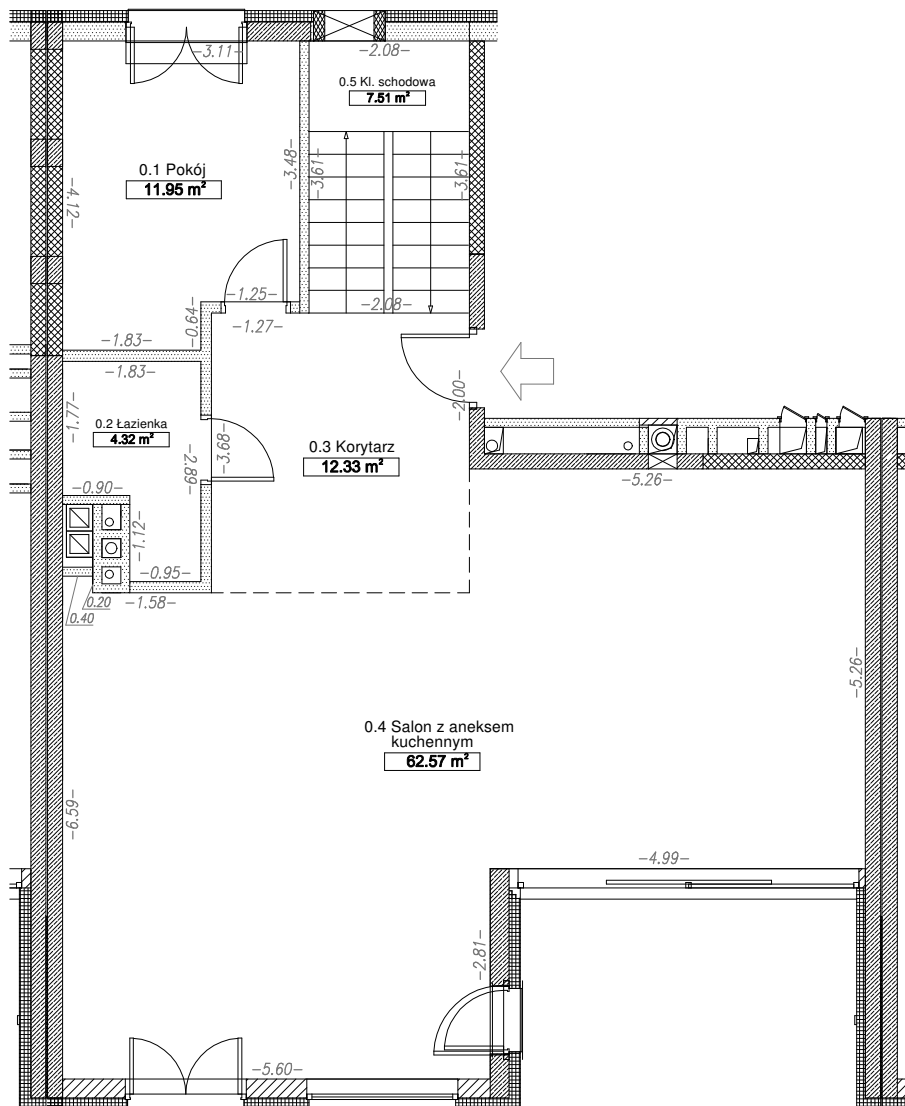

WYKAZ POWIERZCHNI UŻYTKOWEJ
LOKAŁU MIESZKALNEGO NR 1
NA PARTERZE

Rzut kondygnacji parteru

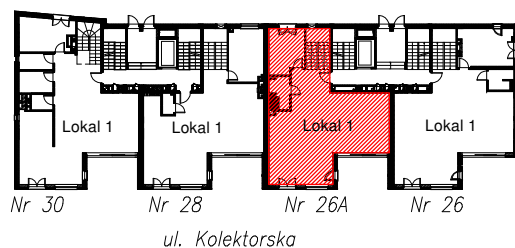

Nr	Przeznaczenie	m ²
0.1	Pokój	11.95
0.2	Łazienka	4.32
0.3	Korytarz	12.33
0.4	Salon z aneksem kuchennym	62.57
0.5	Kl. schodowa	7.51
ścianki działowe nadające się do demontażu		1.41
Ogółem:		100.09

BUDYNKI MIESZKALNE JEDNORODZINNE DWULOKALOWE
ul. Kolektorska 26A dz. ew. 100, obręb 7-04-13
m. st. Warszawa, Dzielnica Bielany

Mieszkanie Nr 1

parter


Pomierzono: kwiecień 2019r

Wykonano zgodnie z normą PN-ISO 9836:1997
Pomiaru dokonano z dokładnością do 0,01m.


pomierzył:

Skala
1:100

GEODEZYJNA INWENTARYZACJA POWYKONAWCZA

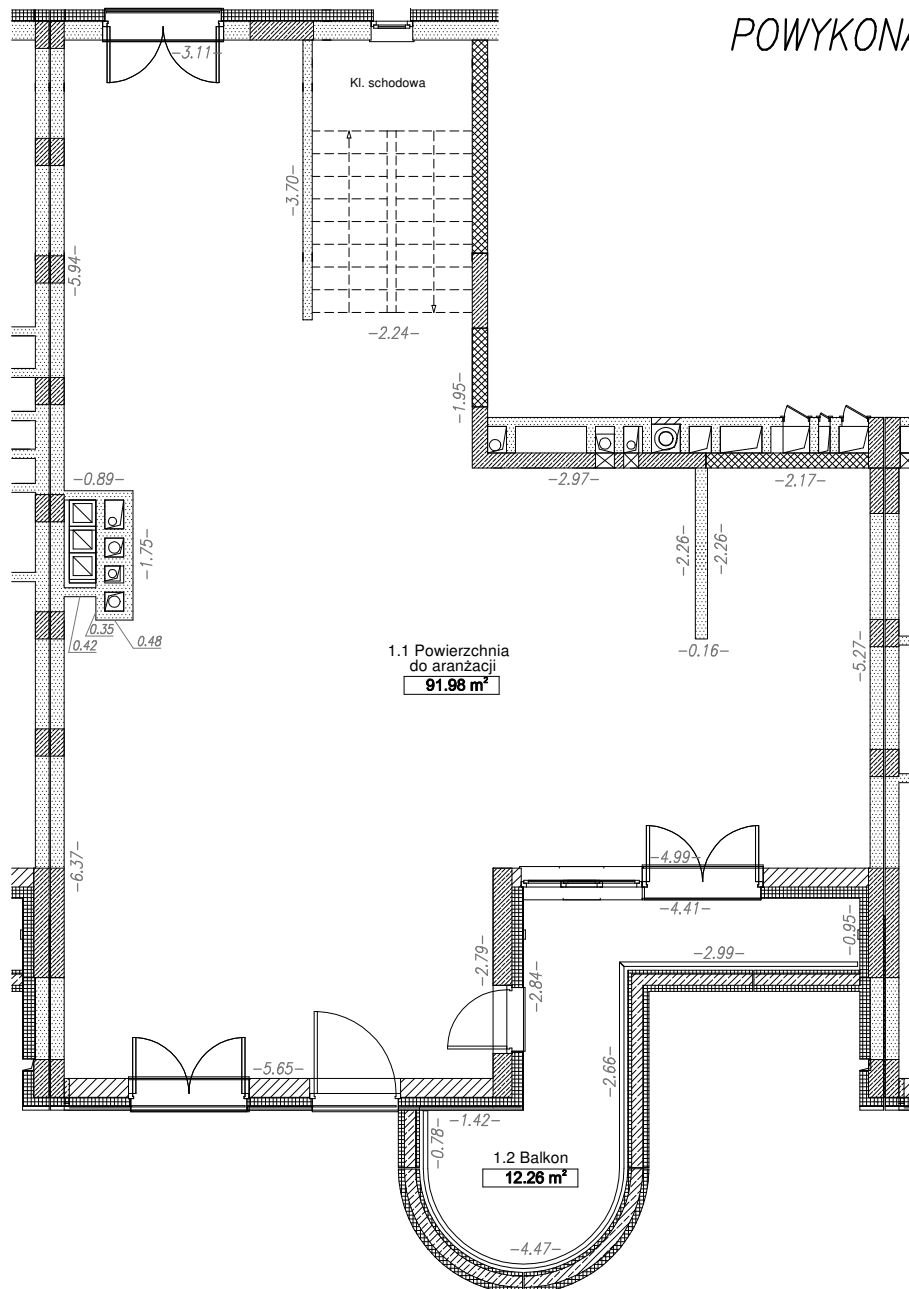

Rzut kondygnacji I piętra

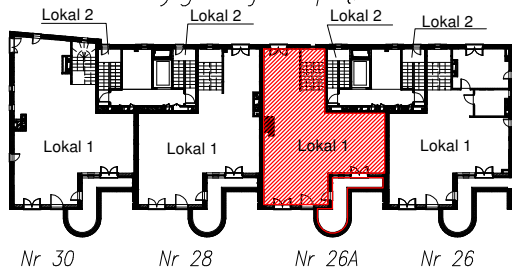

ul. Kolektorska

WYKAZ NIEAKRYTYCH POWIERZCHNI LOKALU MIESZKALNEGO NR 1 NA I PIĘTRZE

Nr	Przeznaczenie	m ²
1.2	Balkon	12.26
Ogółem:		12.26

WYKAZ POWIERZCHNI UŻYTKOWEJ LOKALU MIESZKALNEGO NR 1 NA I PIĘTRZE

Nr	Przeznaczenie	m ²
1.1	Powierzchnia do aranżacji	91.98
ścianki działowe nadające się do demontażu		0.36
Ogółem:		92.34

BUDYNKI MIESZKALNE JEDNORODZINNE DWULOKALOWE
ul. Kolektorska 26A, dz. ew. 100, obręb 7-04-13
m. st. Warszawa, Dzielnica Bielany

Mieszkanie Nr 1

I piętro

Pomierzono: kwiecień 2019r

Wykonano zgodnie z normą PN-ISO 9836:1997
Pomiaru dokonano z dokładnością do 0,01m.

pomierzył:

Skala
1:100