



GEODEZYJNA INWENTARYZACJA POWYKONAWCZA

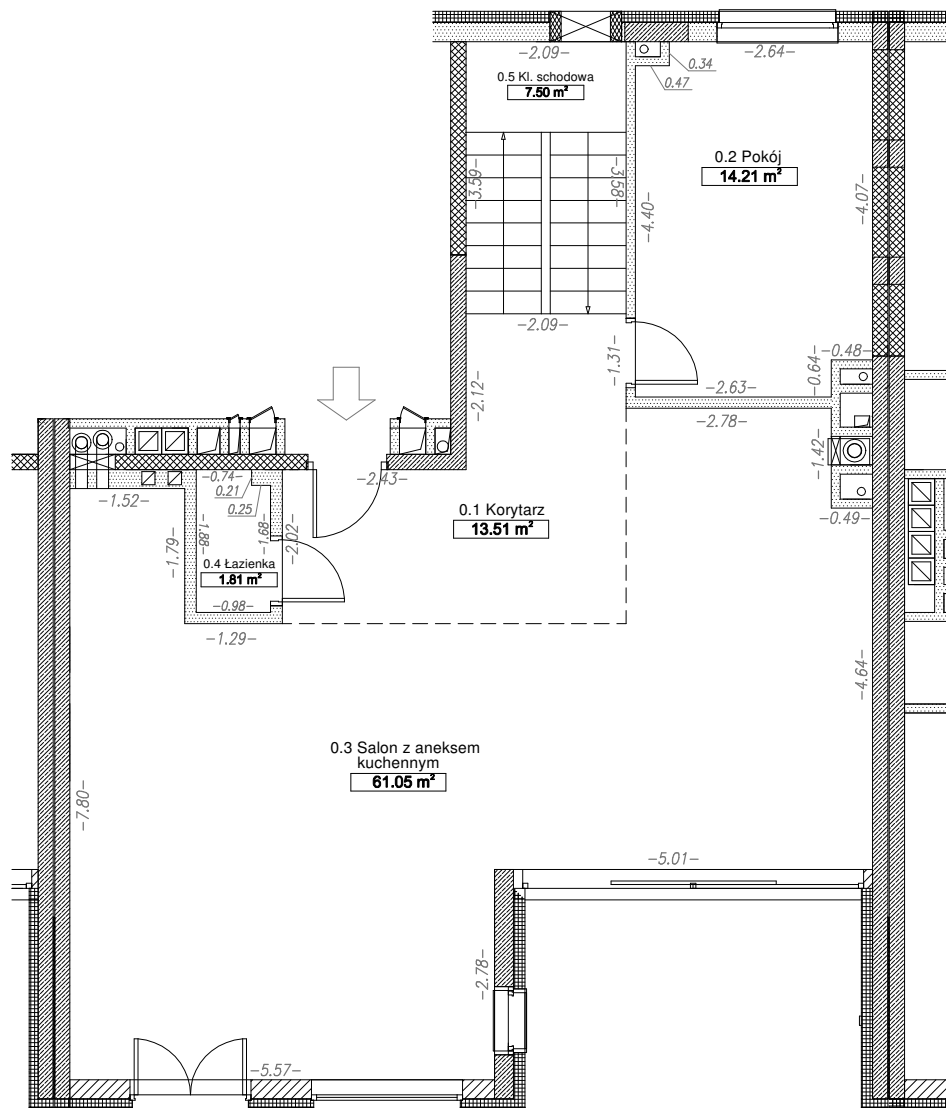

WYKAZ POWIERZCHNI UŻYTKOWEJ
LOKAŁU MIESZKALNEGO NR 1
NA PARTERZE

Rzut kondygnacji parteru

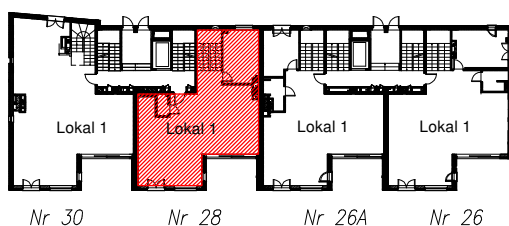

Nr	Przeznaczenie	m ²
0.1	Korytarz	13.51
0.2	Pokój	14.21
0.3	Salon z aneksem kuchennym	61.05
0.4	Łazienka	1.81
0.5	Kl. schodowa	7.50
ścianki działowe nadające się do demontażu		1.56
Ogółem:		99.64

BUDYNKI MIESZKALNE JEDNORODZINNE DWULOKALOWE
ul. Kolektorska 28, dz. ew. 100, obręb 7-04-13
m. st. Warszawa, Dzielnica Bielany

Mieszkanie Nr 1

parter


Pomierzono: kwiecień 2019r

Wykonano zgodnie z normą PN-ISO 9836:1997
Pomiaru dokonano z dokładnością do 0,01m.


pomierzył:

Skala
1:100

GEODEZYJNA INWENTARYZACJA POWYKONAWCZA

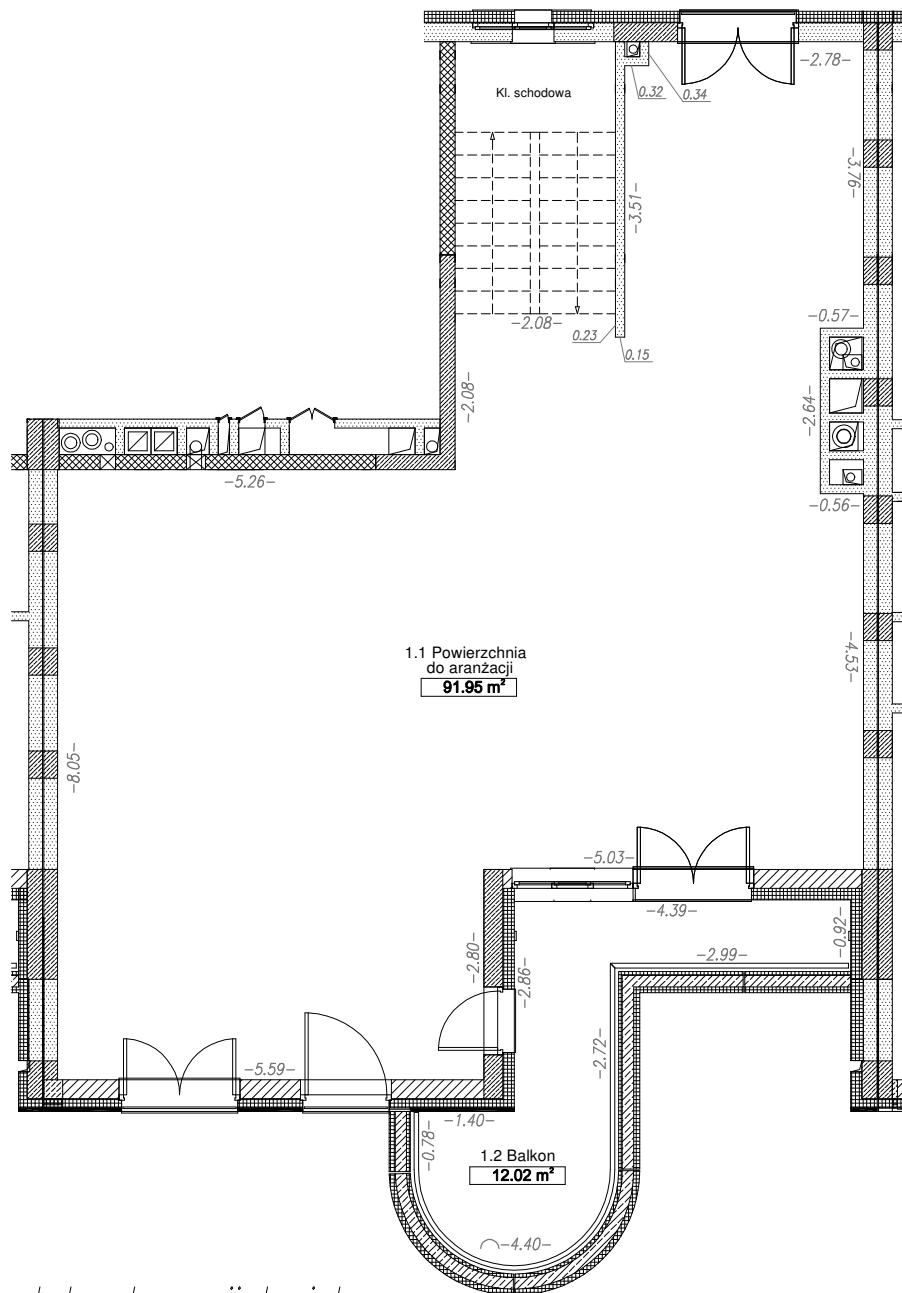

Rzut kondygnacji I piętra

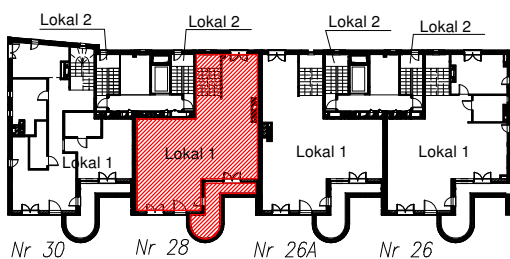

ul. Kolektorska

WYKAZ NIENAKRYTYCH POWIERZCHNI LOKALU MIESZKALNEGO NR 1 NA I PIĘTRZE

Nr	Przeznaczenie	m ²
1.2	Balkon	12.02
Ogółem:		12.02

WYKAZ POWIERZCHNI UŻYTKOWEJ LOKALU MIESZKALNEGO NR 1 NA I PIĘTRZE

Nr	Przeznaczenie	m ²
1.1	Powierzchnia do aranżacji	91.95
Ogółem:		91.95

BUDYNKI MIESZKALNE JEDNORODZINNE DWULOKALOWE
ul. Kolektorska 28, dz. ew. 100, obręb 7-04-13
m. st. Warszawa, Dzielnica Bielany

Mieszkanie Nr 1 | I piętro | Pomierzono: kwiecień 2019r

Wykonano zgodnie z normą PN-ISO 9836:1997
Pomiaru dokonano z dokładnością do 0,01m.

pomierzył:

Skala
1:100