



GEODEZYJNA INWENTARYZACJA POWYKONAWCZA

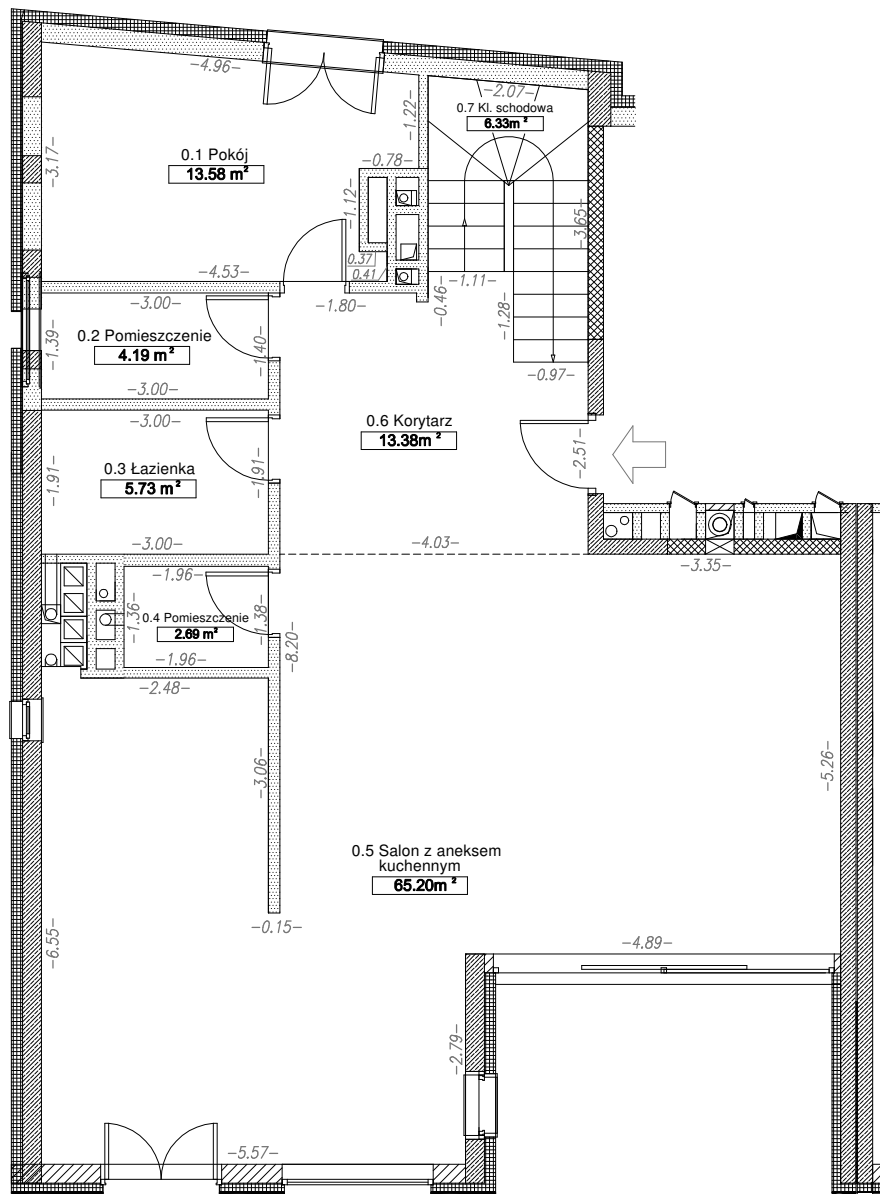

WYKAZ POWIERZCHNI UŻYTKOWEJ
LOKAŁU MIESZKALNEGO NR 1
NA PARTERZE

Rzut kondygnacji parteru

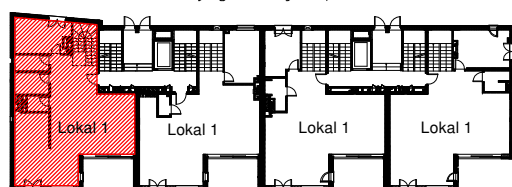

Nr 30

Nr 28

Nr 26A

Nr 26

ul. Kolektorska

Nr	Przeznaczenie	m ²
0.1	Pokój	13.58
0.2	Pomieszczenie	4.19
0.3	Łazienka	5.73
0.4	Pomieszczenie	2.69
0.5	Salon z aneksem kuchennym	65.20
0.6	Korytarz	13.38
0.7	Kl. schodowa	6.33
ścianki działowe nadające się do demontażu		2.68
Ogółem:		113.78

BUDYNKI MIESZKALNE JEDNORODZINNE DWULOKALOWE
ul. Kolektorska 30, dz. ew. 100, obręb 7-04-13
m. st. Warszawa, Dzielnica Bielany

Mieszkanie Nr 1

parter

Pomierzono: kwiecień 2019r

Wykonano zgodnie z normą PN-ISO 9836:1997
Pomiaru dokonano z dokładnością do 0,01m.

pomierzył:

Skala
1:100

Architectural floor plan of a residential unit. The plan includes the following rooms and areas:

- 1.1 Pokój: 13.40 m²
- 1.2 Łazienka: 12.35 m²
- 1.3 Pomieszczenie: 5.59 m²
- 1.4 Salon z aneksem kuchennym: 23.35 m²
- 1.5 Pokój: 23.07 m²
- 1.6 Łazienka: 6.54 m²
- 1.7 Korytarz: 17.26 m²
- 1.8 Balkon: 11.90 m²

The plan also shows a staircase (Kł.schodowa) and various architectural details such as doors, windows, and furniture placement. Elevation markers are provided throughout the plan.

The diagram illustrates the floor plan of the building, divided into four distinct units: Nr 30, Nr 28, Nr 26A, and Nr 26. Each unit is composed of two rooms: 'Lokal 1' and 'Lokal 2'. Unit Nr 30 is highlighted in red, while the other units are shown in white. The layout shows the relative positions of the rooms and the entrance to each unit.

Nr	Przeznaczenie	m ²
1.8	Balkon	11.90
Ogółem:		11.90

Nr	Przeznaczenie	m ²
1.1	Pokój	13.40
1.2	Łazienka	12.35
1.3	Pomieszczenie	5.59
1.4	Salon z aneksem kuchennym	23.35
1.5	Pokój	23.07
1.6	Łazienka	6.54
1.7	Korytarz	17.26
ścianki działowe nadające się do demontażu		4.34
Ogółem:		105.90

ul. Kolektorska

BUDYNKI MIESZKALNE JEDNORODZINNE DWULOKALOWE
ul. Kolektorska 30, dz. ew. 100, obręb 7-04-13
m. st. Warszawa, Dzielnica Bielany

Mieszkanie Nr 1

1 piętro

Pomierzono: kwiecień 2019r

Wykonano zgodnie z normą PN-ISO 9836:1997
Pomiaru dokonano z dokładnością do 0,01m.

pomierzył:

Skala
1:100