



GEODEZYJNA INWENTARYZACJA POWYKONAWCZA

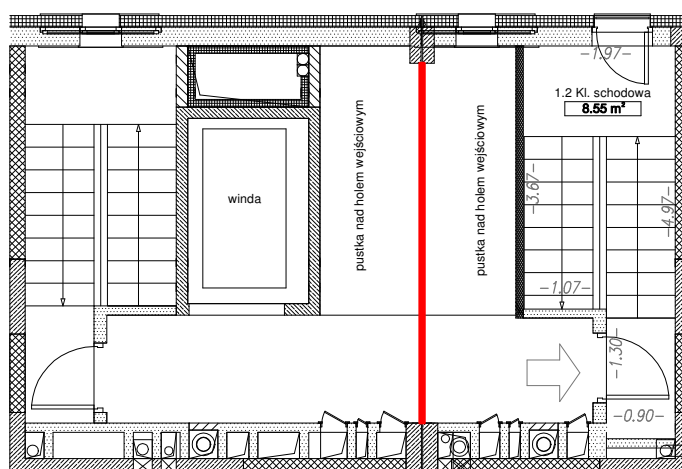

Rzut kondygnacji I piętra

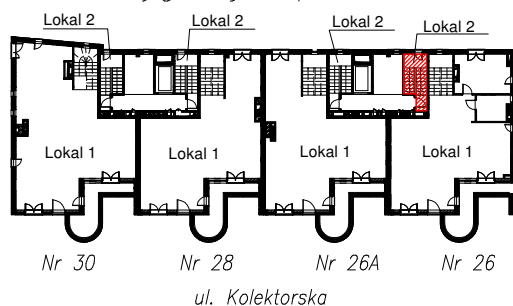

WYKAZ POWIERZCHNI UŻYTKOWEJ
LOKALU MIESZKALNEGO NR 2
NA I PIĘTRZE

Nr	Przeznaczenie	m ²
1.2	Kl. schodowa	8.55
Ogółem:		8.55

BUDYNKI MIESZKALNE JEDNORODZINNE DWULOKALOWE
ul. Kolektorska 26, dz. ew. 100, obręb 7-04-13
m. st. Warszawa, Dzielnica Bielany

Mieszkanie Nr 2

I piętro


Pomierzono: kwiecień 2019r

Wykonano zgodnie z normą PN-ISO 9836:1997
Pomiaru dokonano z dokładnością do 0,01m.


pomierzył:

Skala
1:100

GEODEZYJNA INWENTARYZACJA POWYKONAWCZA

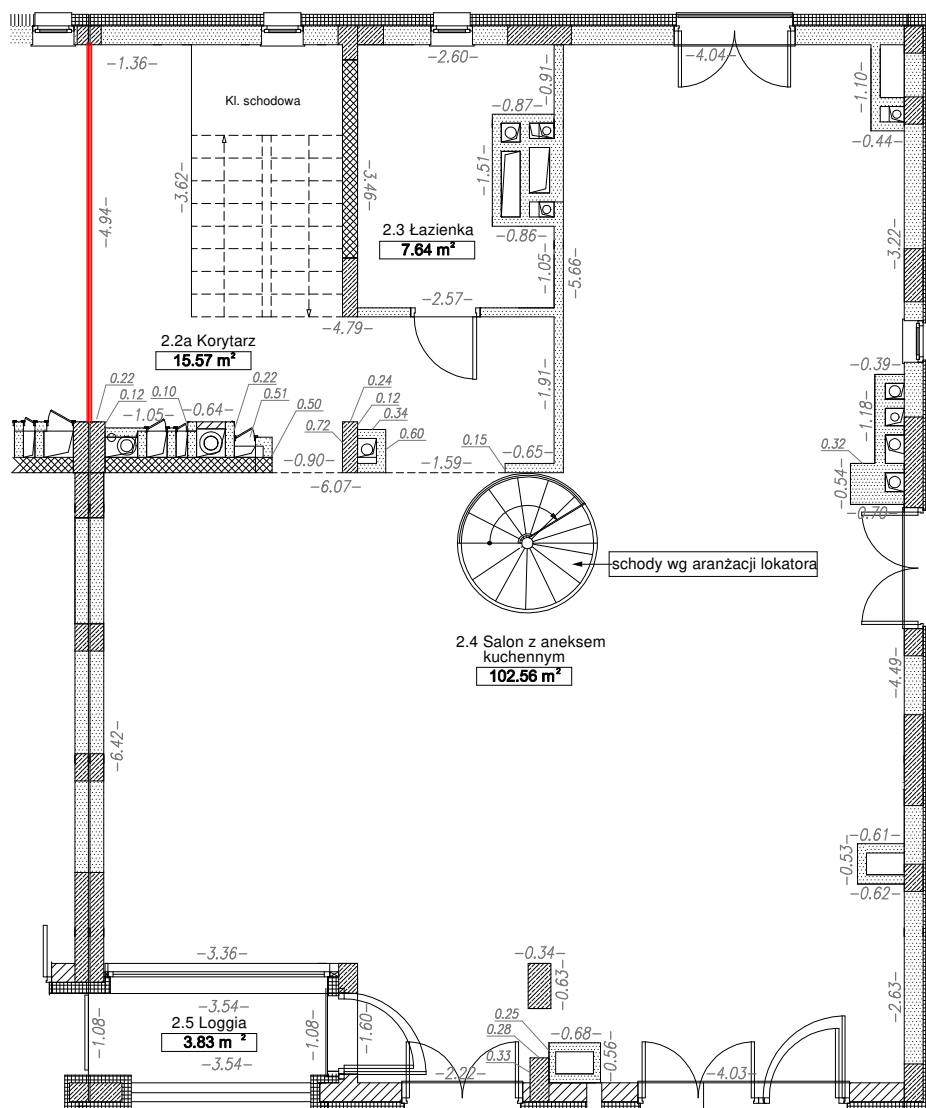

Rzut kondygnacji II piętra

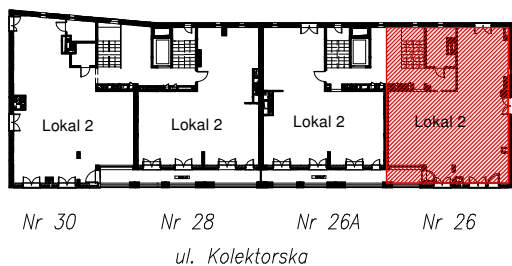

WYKAZ NENAKRYTYCH POWIERZCHNI
LOKALU MIESZKALNEGO NR 2
NA II PIĘTRZE

Nr	Przeznaczenie	m ²
2.5	Loggia	3.83
Ogółem:		3.83

WYKAZ POWIERZCHNI UŻYTKOWEJ
LOKALU MIESZKALNEGO NR 2
NA II PIĘTRZE

Nr	Przeznaczenie	m ²
2.2a	Korytarz	15.57
2.3	Łazienka	7.64
2.4	Salon z aneksem kuchennym	102.56
ścianki działowe nadające się do demontażu		1.04
Ogółem:		126.81

BUDYNKI MIESZKALNE JEDNORODZINNE DWULOKALOWE
ul. Kolektorska 26, dz. ew. 100, obręb 7-04-13
m. st. Warszawa, Dzielnica Bielany

Mieszkanie Nr 2

II piętro


Pomierzono: kwiecień 2019r

Wykonano zgodnie z normą PN-ISO 9836:1997
Pomiaru dokonano z dokładnością do 0,01m.


pomierzył:

Skala
1:100

GEODEZYJNA INWENTARYZACJA POWYKONAWCZA

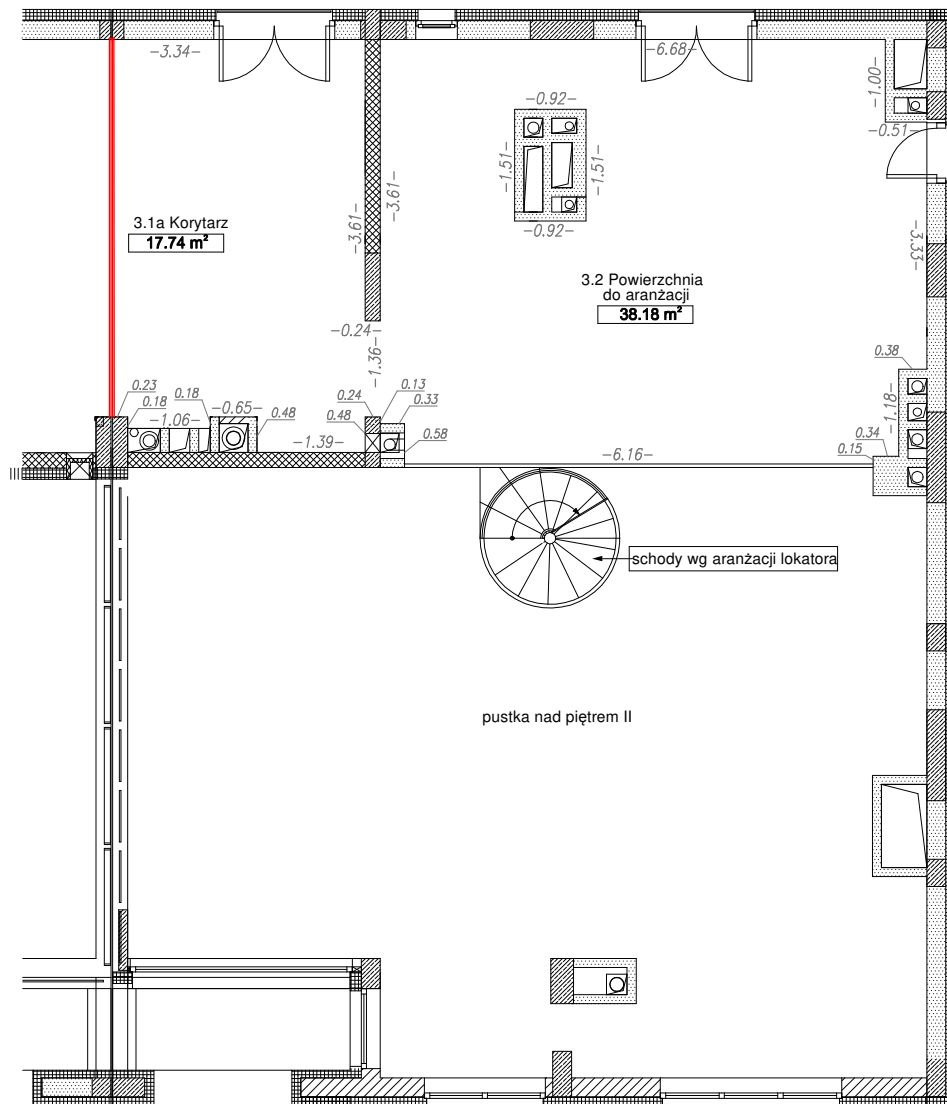

Rzut kondygnacji III piętra

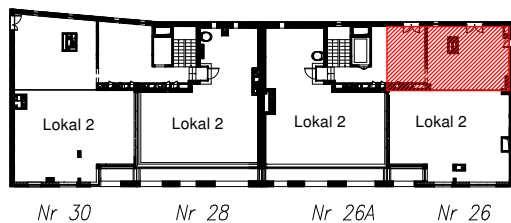

ul. Kolektorska

WYKAZ POWIERZCHNI UŻYTKOWEJ LOKALU MIESZKALNEGO NR 2 NA III PIĘTRZE

Nr	Przeznaczenie	m ²
3.1a	Korytarz	17.74
3.2	Powierzchnia do aranżacji	38.18
Ogółem:		55.92

BUDYNKI MIESZKALNE JEDNORODZINNE DWULOKALOWE
ul. Kolektorska 26, dz. ew. 100, obręb 7-04-13
m. st. Warszawa, Dzielnica Bielany

Mieszkanie Nr 2

III piętro


Pomierzono: kwiecień 2019r

Wykonano zgodnie z normą PN-ISO 9836:1997
Pomiaru dokonano z dokładnością do 0,01m.


pomierzył:

Skala
1:100

GEODEZYJNA INWENTARYZACJA POWYKONAWCZA

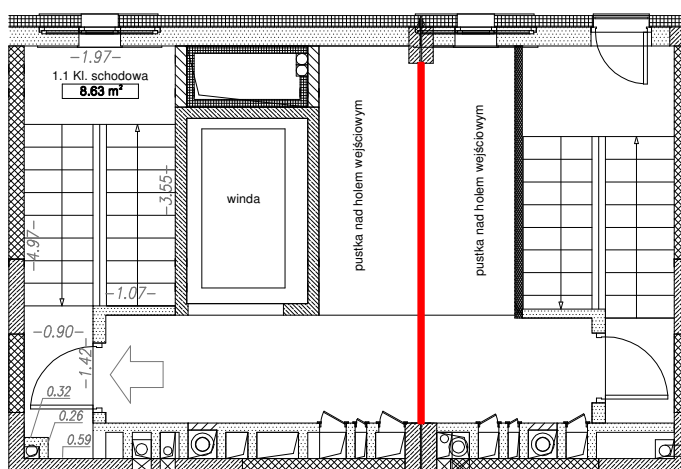

Rzut kondygnacji I piętra

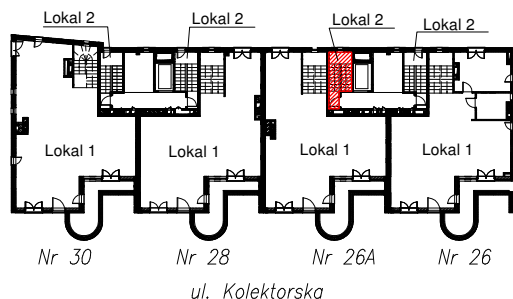

WYKAZ POWIERZCHNI UŻYTKOWEJ LOKALU MIESZKALNEGO NR 2 NA I PIĘTRZE

Nr	Przeznaczenie	m ²
1.1	Kl. schodowa	8.63
Ogółem:		8.63

BUDYNKI MIESZKALNE JEDNORODZINNE DWULOKALOWE
ul. Kolektorska 26A dz. ew. 100, obręb 7-04-13
m. st. Warszawa, Dzielnica Bielany

Mieszkanie Nr 2

I piętro


Pomierzono: kwiecień 2019r

Wykonano zgodnie z normą PN-ISO 9836:1997
Pomiaru dokonano z dokładnością do 0,01m.


pomierzył:

Skala
1:100

GEODEZYJNA INWENTARYZACJA POWYKONAWCZA

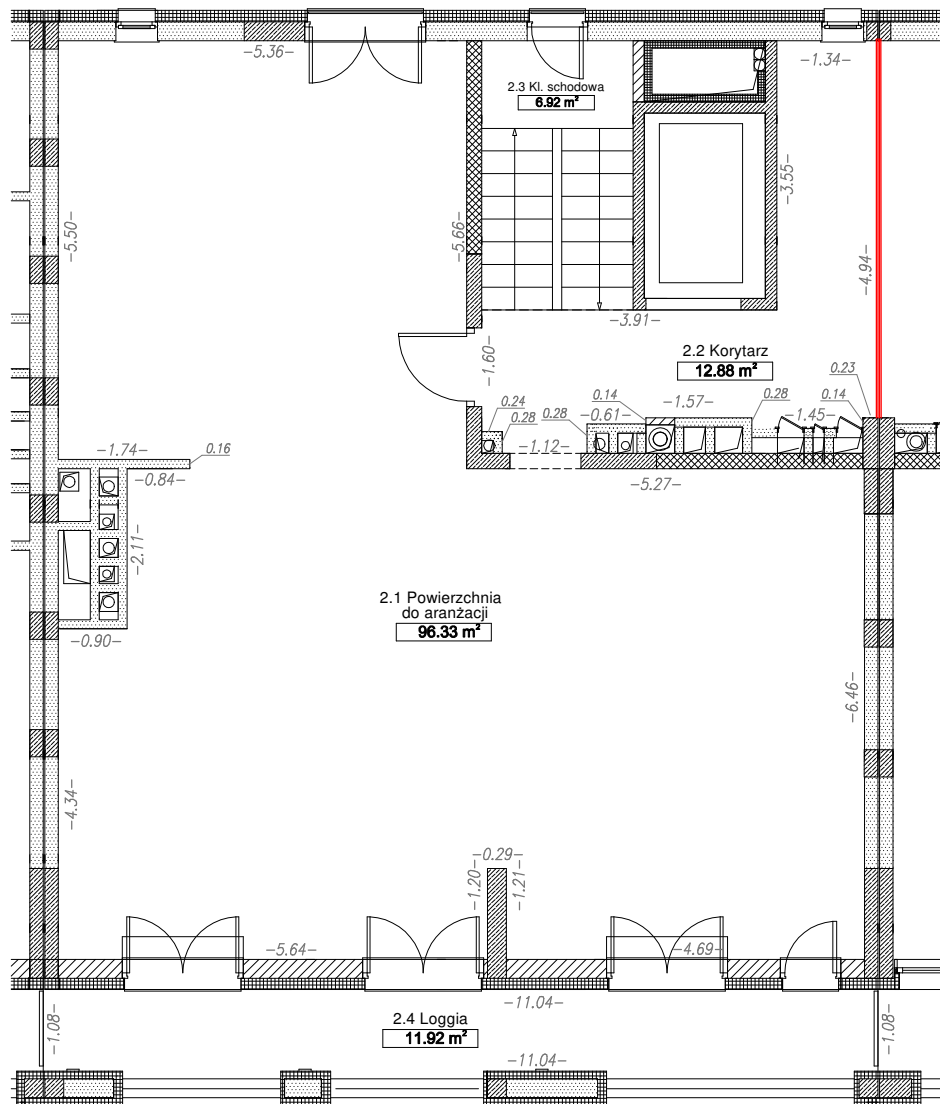

Rzut kondygnacji II piętra

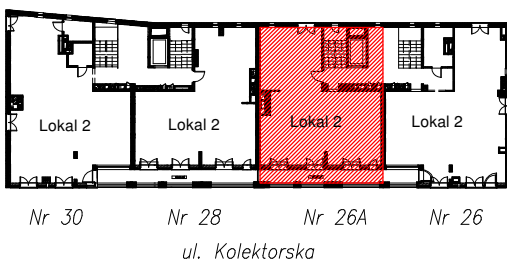

WYKAZ NIENAKRYTYCH POWIERZCHNI LOKALU MIESZKALNEGO NR 2 NA II PIĘTRZE

Nr	Przeznaczenie	m ²
2.4	Loggia	11.92
Ogółem:		11.92

WYKAZ POWIERZCHNI UŻYTKOWEJ LOKALU MIESZKALNEGO NR 2 NA II PIĘTRZE

Nr	Przeznaczenie	m ²
2.1	Powierzchnia do aranżacji	96.33
2.2	Korytarz	12.88
2.3	Kl. schodowa	6.92
ścianki działowe nadające się do demontażu		0.13
Ogółem:		116.13

BUDYNKI MIESZKALNE JEDNORODZINNE DWULOKALOWE
ul. Kolektorska 26A, dz. ew. 100, obręb 7-04-13
m. st. Warszawa, Dzielnica Bielany

Mieszkanie Nr 2

II piętro


Pomierzono: kwiecień 2019r

Wykonano zgodnie z normą PN-ISO 9836:1997
Pomiaru dokonano z dokładnością do 0,01m.


pomierzył:

Skala
1:100

GEODEZYJNA INWENTARYZACJA POWYKONAWCZA

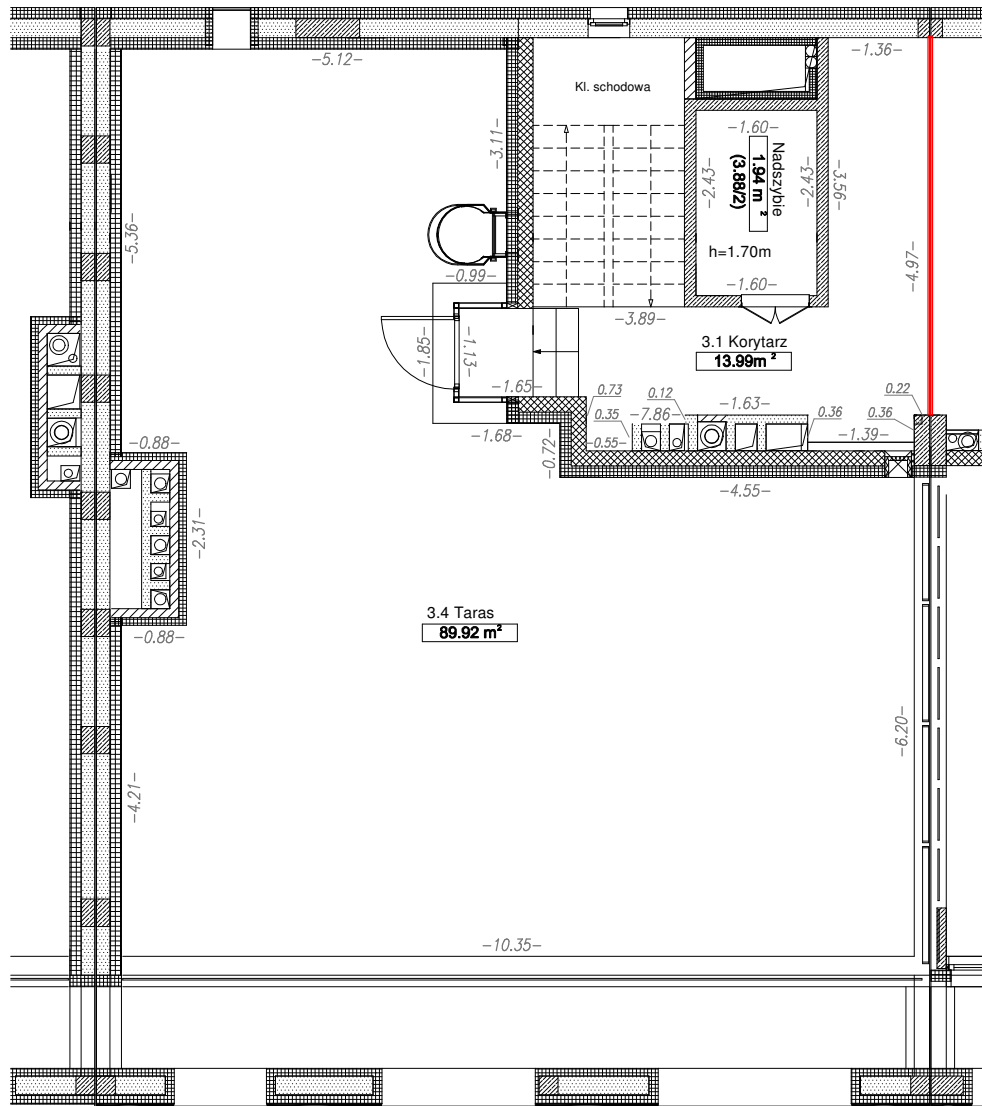

Rzut kondygnacji III piętra

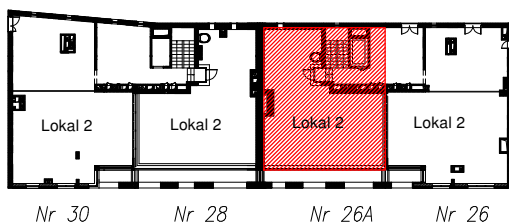

WYKAZ NIEAKRYTYCH POWIERZCHNI
LOKALU MIESZKALNEGO NR 2
NA III PIĘTRZE

Nr	Przeznaczenie	m ²
3.4	Taras	89.92
Ogółem:		89.92

WYKAZ POWIERZCHNI UŻYTKOWEJ
LOKALU MIESZKALNEGO NR 2
NA III PIĘTRZE

Nr	Przeznaczenie	m ²
3.1	Korytarz	13.99
Ogółem:		13.99

ul. Kolektorska

BUDYNKI MIESZKALNE JEDNORODZINNE DWULOKALOWE
ul. Kolektorska 26A, dz. ew. 100, obręb 7-04-13
m. st. Warszawa, Dzielnica Bielany

Mieszkanie Nr 2

III piętro

Pomierzono: kwiecień 2019r

Wykonano zgodnie z normą PN-ISO 9836:1997
Pomiaru dokonano z dokładnością do 0,01m.

pomierzył:

Skala
1:100