



GEODEZYJNA INWENTARYZACJA POWYKONAWCZA

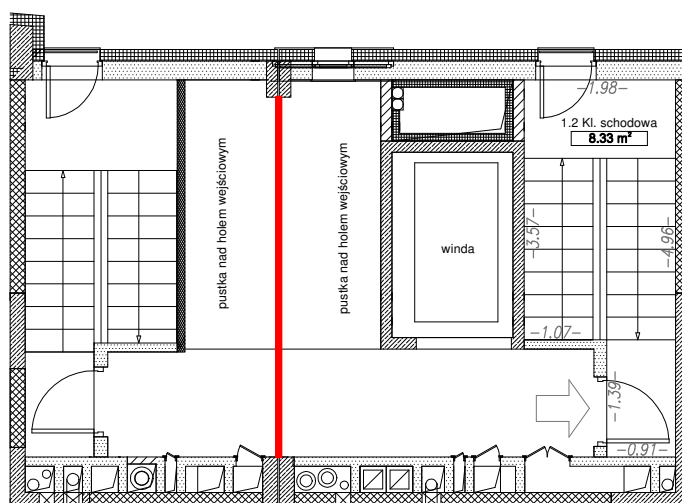

Rzut kondygnacji I piętra

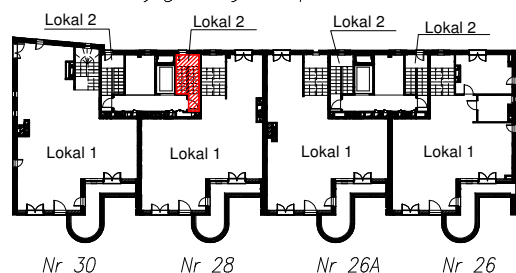

ul. Kolektorska

WYKAZ POWIERZCHNI UŻYTKOWEJ LOKALU MIESZKALNEGO NR 2 NA I PIĘTRZE

Nr	Przeznaczenie	m ²
1.2	Kl. schodowa	8.33
Ogółem:		8.33

BUDYNKI MIESZKALNE WIELORODZINNE
ul. Kolektorska 28, dz. ew. 100, obręb 7-04-13
m. st. Warszawa, Dzielnica Bielany

Mieszkanie Nr 2

I piętro


Pomierzono: kwiecień 2019r

Wykonano zgodnie z normą PN-ISO 9836:1997
Pomiaru dokonano z dokładnością do 0,01m.

pomierzył:

Skala
1:100

Rzut kondygnacji II piętra

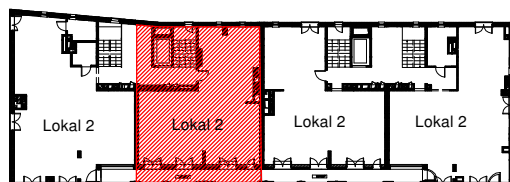

ul. Kolektorska


Nr	Przeznaczenie	m ²
2.6a	Loggia	11.92
Ogółem:		11.92

Nr	Przeznaczenie	m ²
2.4a	Korytarz	13.77
2.5	Powierzchnia do aranżacji	63.33
2.6	Pokój	18.37
2.7	Pomieszczenie	7.43
2.8	Łazienka	4.62
2.9	Kl. schodowa	7.06
ścianki działowe nadające się do demontażu		1.65
Ogółem:		116.23


BUDYNKI MIESZKALNE WIELORODZINNE
ul. Kolektorska 28, dz. ew. 100, obręb 7-04-13
m. st. Warszawa, Dzielnica Bielany

Mieszkanie Nr 2	II piętro	Pomierzono: kwiecień 2019r	
Wykonano zgodnie z normą PN-ISO 9836:1997 Pomiaru dokonano z dokładnością do 0,01m.		Skala 1:100	

GEODEZYJNA INWENTARYZACJA POWYKONAWCZA

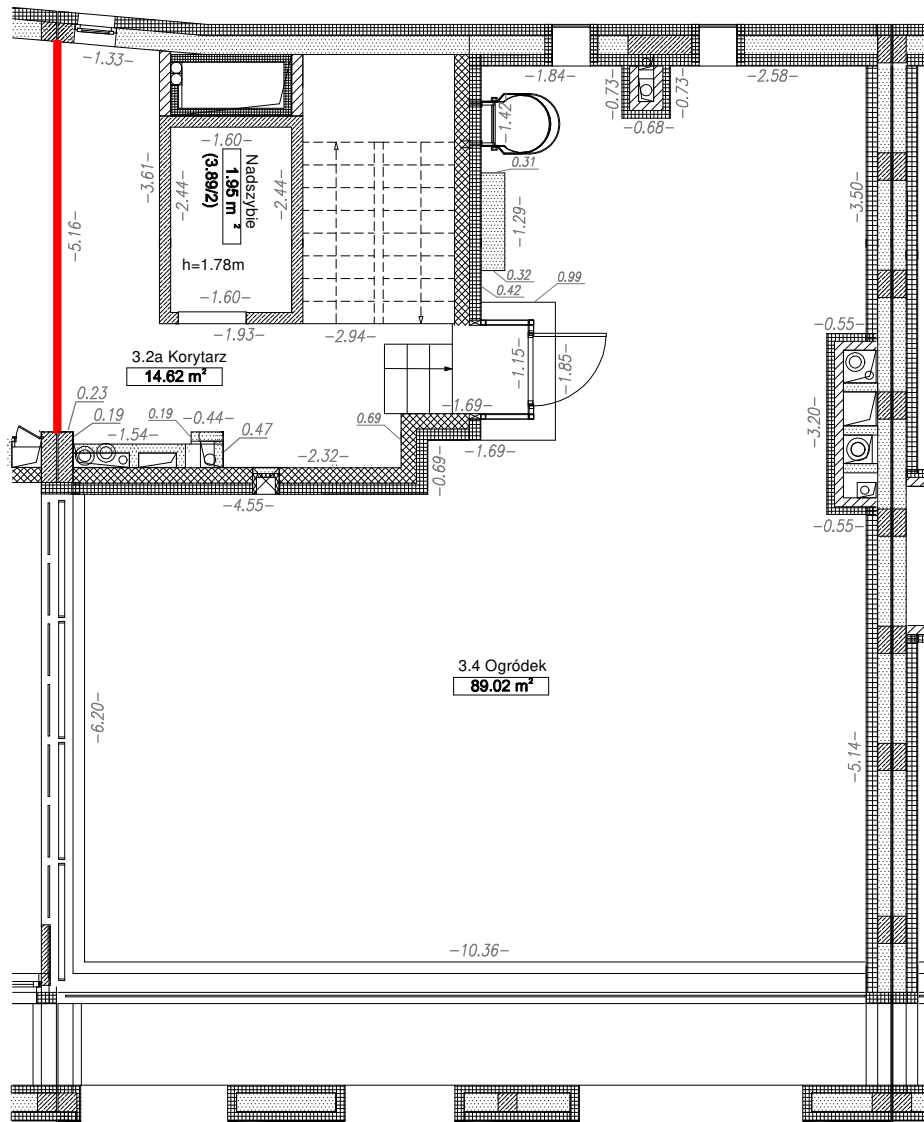

Rzut kondygnacji III piętra

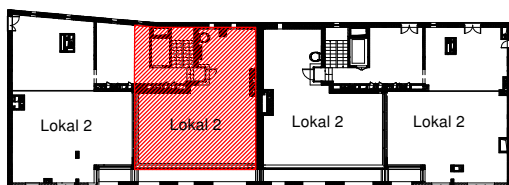

Nr 30

Nr 28

Nr 26A

Nr 26

ul. Kolektorska

WYKAZ NIENAKRYTYCH POWIERZCHNI LOKALU MIESZKALNEGO NR 2 NA III PIĘTRZE

Nr	Przeznaczenie	m ²
3.4	Ogródek	89.02
Ogółem:		89.02

WYKAZ POWIERZCHNI UŻYTKOWEJ LOKALU MIESZKALNEGO NR 2 NA III PIĘTRZE

Nr	Przeznaczenie	m ²
3.2a	Korytarz	14.62
Ogółem:		14.62

BUDYNKI MIESZKALNE WIELORODZINNE
ul. Kolektorska 28, dz. ew. 100, obręb 7-04-13
m. st. Warszawa, Dzielnica Bielany

Mieszkanie Nr 2

III piętro


Pomierzono: kwiecień 2019r

Wykonano zgodnie z normą PN-ISO 9836:1997
Pomiaru dokonano z dokładnością do 0,01m.


pomierzył:

Skala
1:100

GEODEZYJNA INWENTARYZACJA POWYKONAWCZA

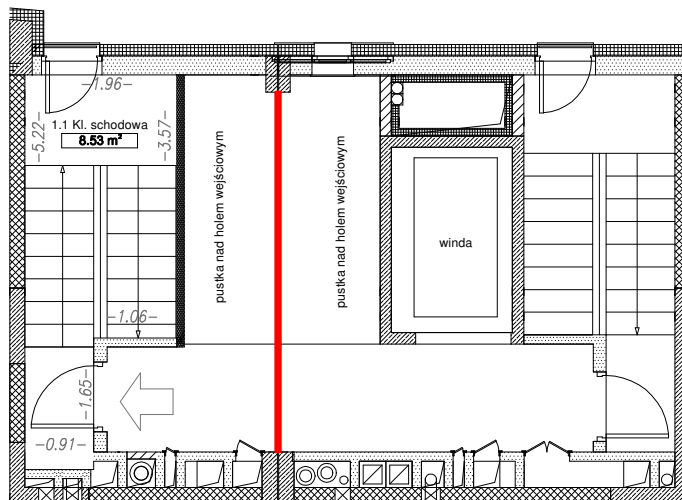

Rzut kondygnacji I piętra

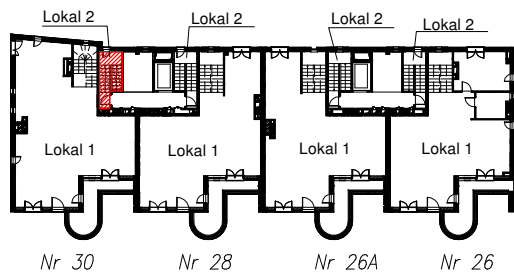

ul. Kolektorska

WYKAZ POWIERZCHNI UŻYTKOWEJ LOKALU MIESZKALNEGO NR 2 NA I PIĘTRZE

Nr	Przeznaczenie	m ²
1.1	Kl. schodowa	8.53
Ogółem:		8.53

BUDYNKI MIESZKALNE JEDNORODZINNE DWULOKALOWE
ul. Kolektorska 30, dz. ew. 100, obręb 7-04-13
m. st. Warszawa, Dzielnica Bielany

Mieszkanie Nr 2

I piętro


Pomierzono: kwiecień 2019r

Wykonano zgodnie z normą PN-ISO 9836:1997
Pomiaru dokonano z dokładnością do 0,01m.


pomierzył:

Skala
1:100

GEODEZYJNA INWENTARYZACJA POWYKONAWCZA

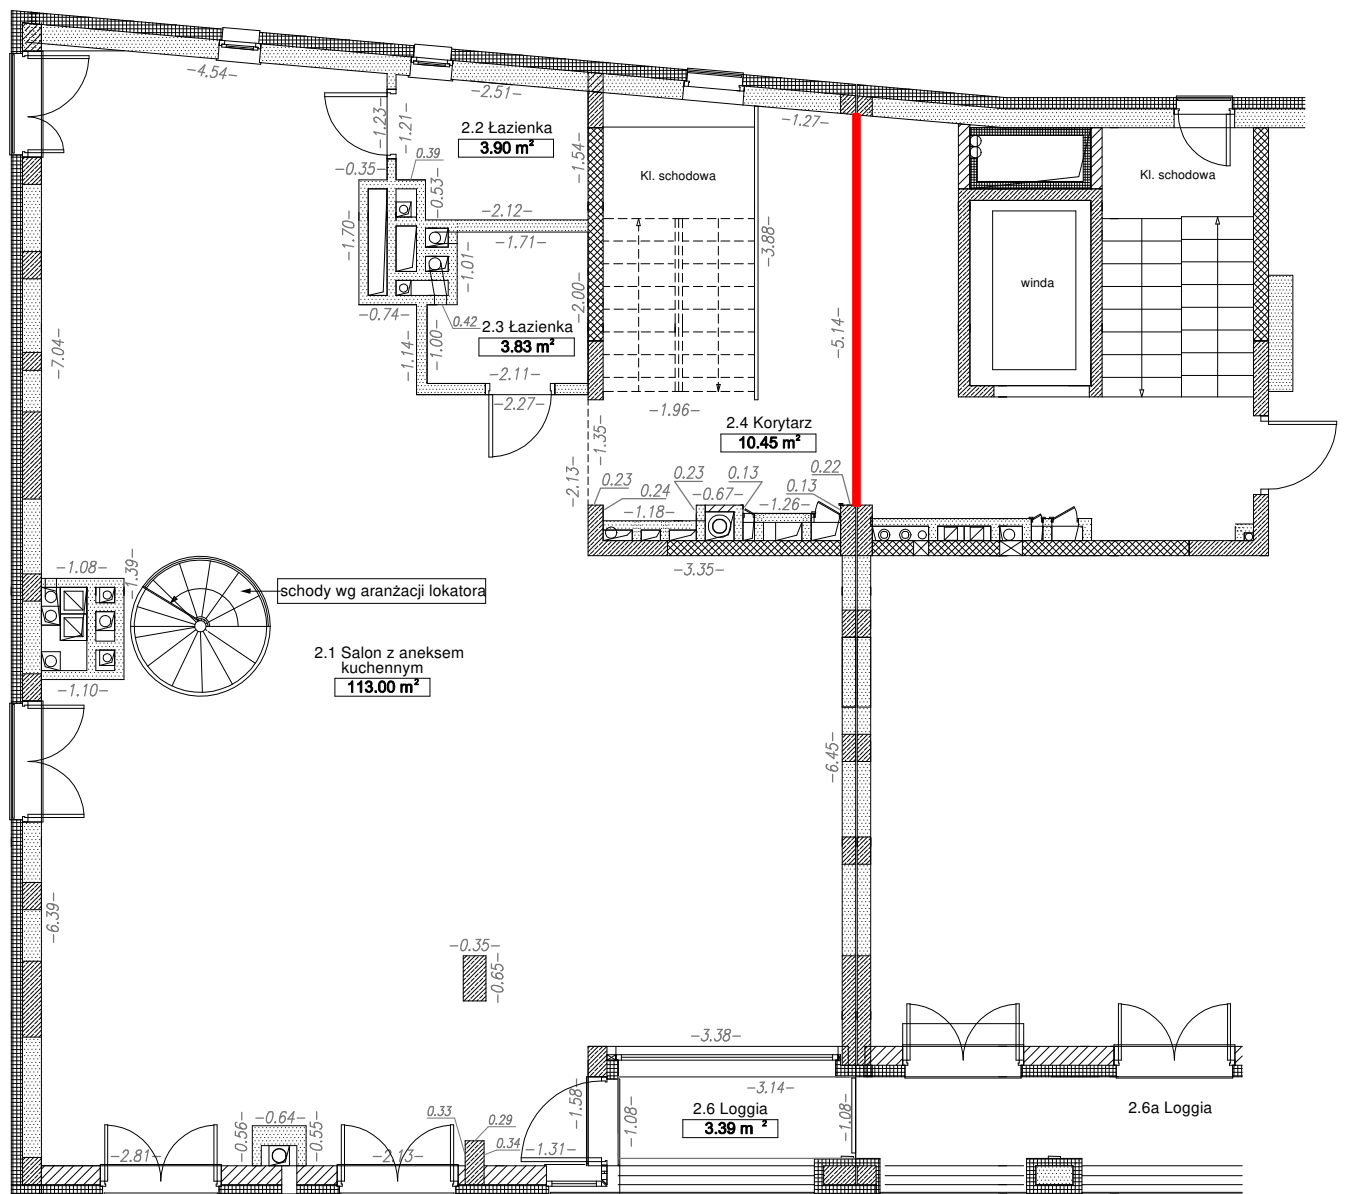

Rzut kondygnacji II piętra

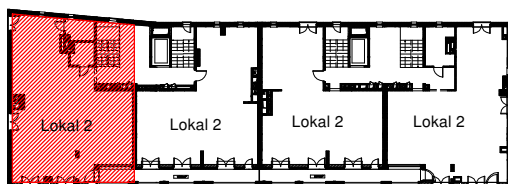

Nr 30 Nr 28 Nr 26A Nr 26

ul. Kolektorska

WYKAZ NIENAKRYTYCH POWIERZCHNI LOKALU MIESZKALNEGO NR 2 NA II PIĘTRZE

Nr	Przeznaczenie	m ²
2.6	Loggia	3.39
Ogółem:		3.39

WYKAZ POWIERZCHNI UŻYTKOWEJ LOKALU MIESZKALNEGO NR 2 NA II PIĘTRZE

Nr	Przeznaczenie	m ²
2.1	Salon z aneksem kuchennym	113.00
2.2	Łazienka	3.90
2.3	Łazienka	3.83
2.4	Korytarz	10.45
ścianki działowe nadające się do demontażu		0.66
Ogółem:		131.18

BUDYNKI MIESZKALNE JEDNORODZINNE DWULOKALOWE
ul. Kolektorska 30, dz. ew. 100, obręb 7-04-13
m. st. Warszawa, Dzielnica Bielany

Mieszkanie Nr 2

II piętro


Pomierzono: kwiecień 2019r

Wykonano zgodnie z normą PN-ISO 9836:1997
Pomiaru dokonano z dokładnością do 0,01m.


pomierzył:

Skala
1:100

GEODEZYJNA INWENTARYZACJA POWYKONAWCZA

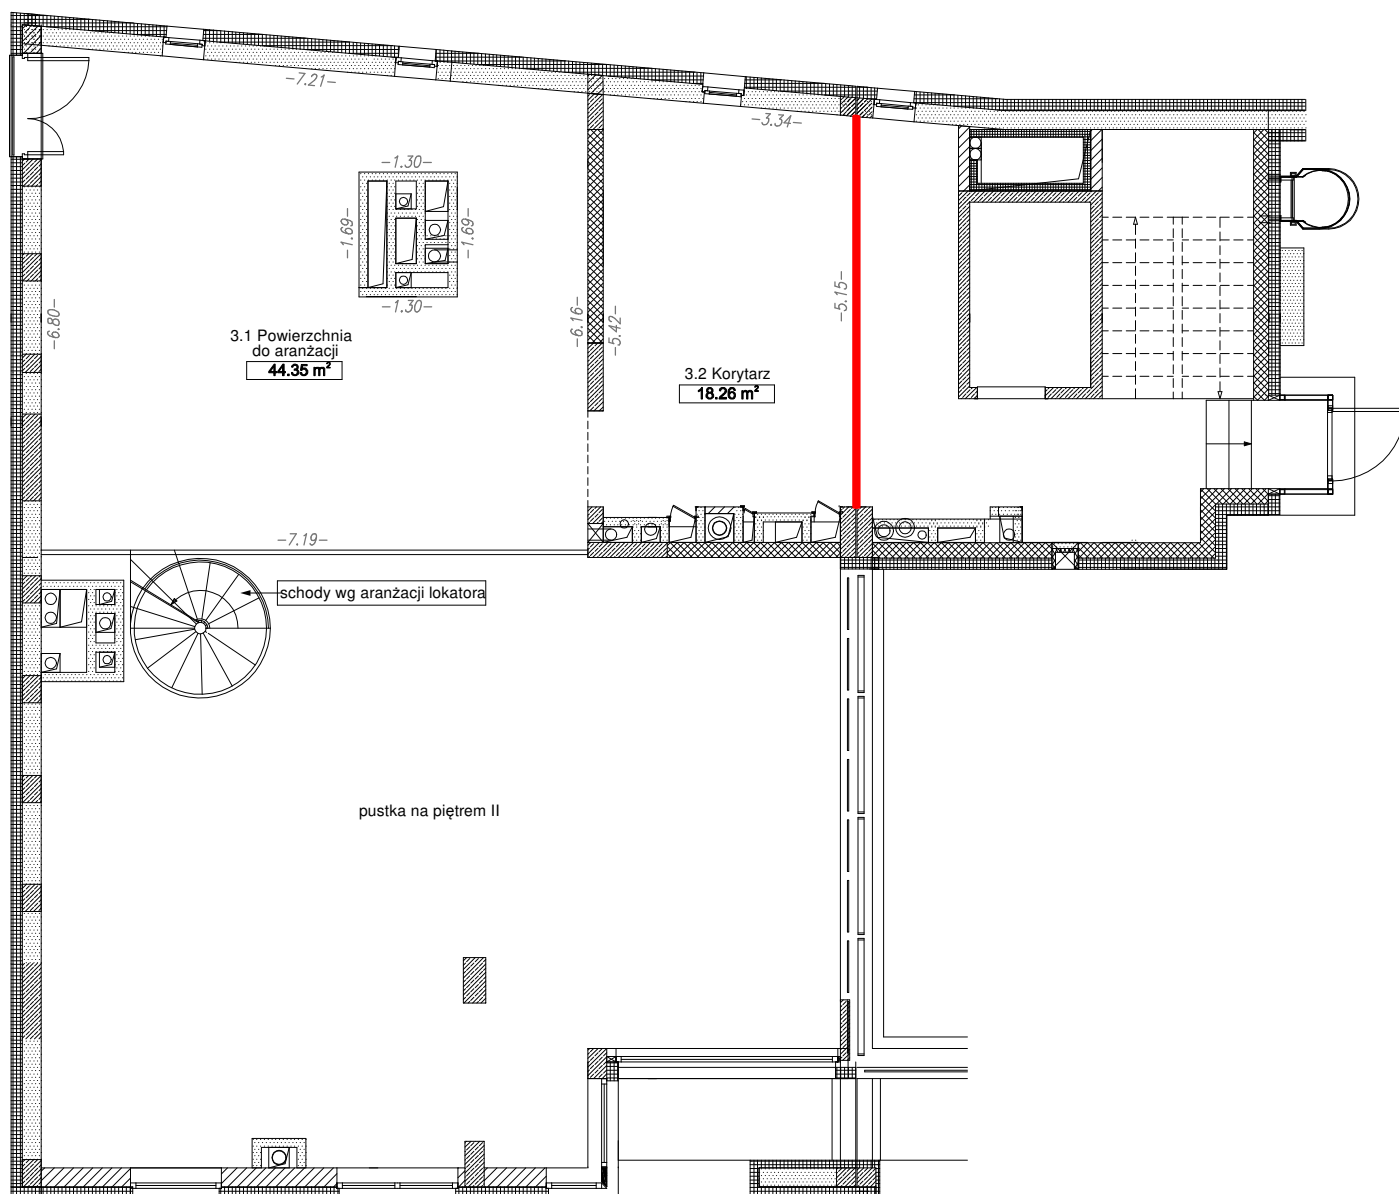

Rzut kondygnacji III piętra

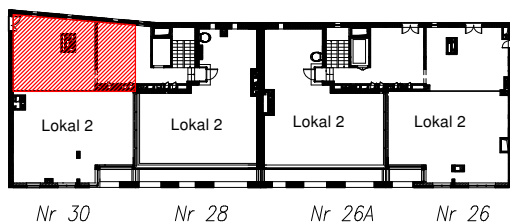

WYKAZ POWIERZCHNI UŻYTKOWEJ LOKALU MIESZKALNEGO NR 2 NA III PIĘTRZE

Nr	Przeznaczenie	m ²
3.1	Powierzchnia do aranżacji	44.35
3.2	Korytarz	18.26
Ogółem:		62.61

ul. Kolektorska

BUDYNKI MIESZKALNE JEDNORODZINNE DWULOKALOWE
ul. Kolektorska 30, dz. ew. 100, obręb 7-04-13
m. st. Warszawa, Dzielnica Bielany

Mieszkanie Nr 2

III piętro

Pomierzono: kwiecień 2019r

Wykonano zgodnie z normą PN-ISO 9836:1997
Pomiaru dokonano z dokładnością do 0,01m.

pomierzył:

Skala
1:100